


|   |   |
|---|---|
| Oświadczam, że opierał techniczny zawierający rezultaty<br>prace geodezyjne w wyniku których powstał niniejszy dokument<br>uczestnik pozostawiający w całości odpowiedzialność za<br>identyfikację zgodności z rzeczywistością | TZ.430.3982.2022   |
| Organ prowadzący państwowy<br>zespół geodezyjny i kartograficzny<br>Numer i data wystawienia<br>protokołu (nazwa, numer)<br>Wymiarowanie prac geodezyjnych                                                                     | STAROSTA POWIATU<br>WROCŁAWSKIEGO<br>PROTOKÓŁ NR TZ.430.3982.2022_77350<br>Z DNIA 13.06.2022 r.<br>USŁUGI GEODEZYJNO-KARTOGRAFICZNE<br>GEO-SERWIS<br>Krzysztof Bazarzili<br>55-003 Czarnica, ul. Wrocławska 82<br>Gdzienice 82<br>upr. zzw. nr 18731 |
| Imię i nazwisko oraz numer<br>uprawnienia zawodowych geodetów<br>Prace geodezyjne   | GEODETA UPRAWNIOWY<br>Gdzienice 82<br>upr. zzw. nr 18731<br>art. 12b ust. 5a-6c ustawy z dnia 17 maja 1989 r.<br>Prawo geodezyjne i kartograficzne (tj. Dz.U.2021 poz. 1980)                                                                         |



Pracownia Projektowa  
Szumski  
13-170-00000

Furtka wejście 100x180

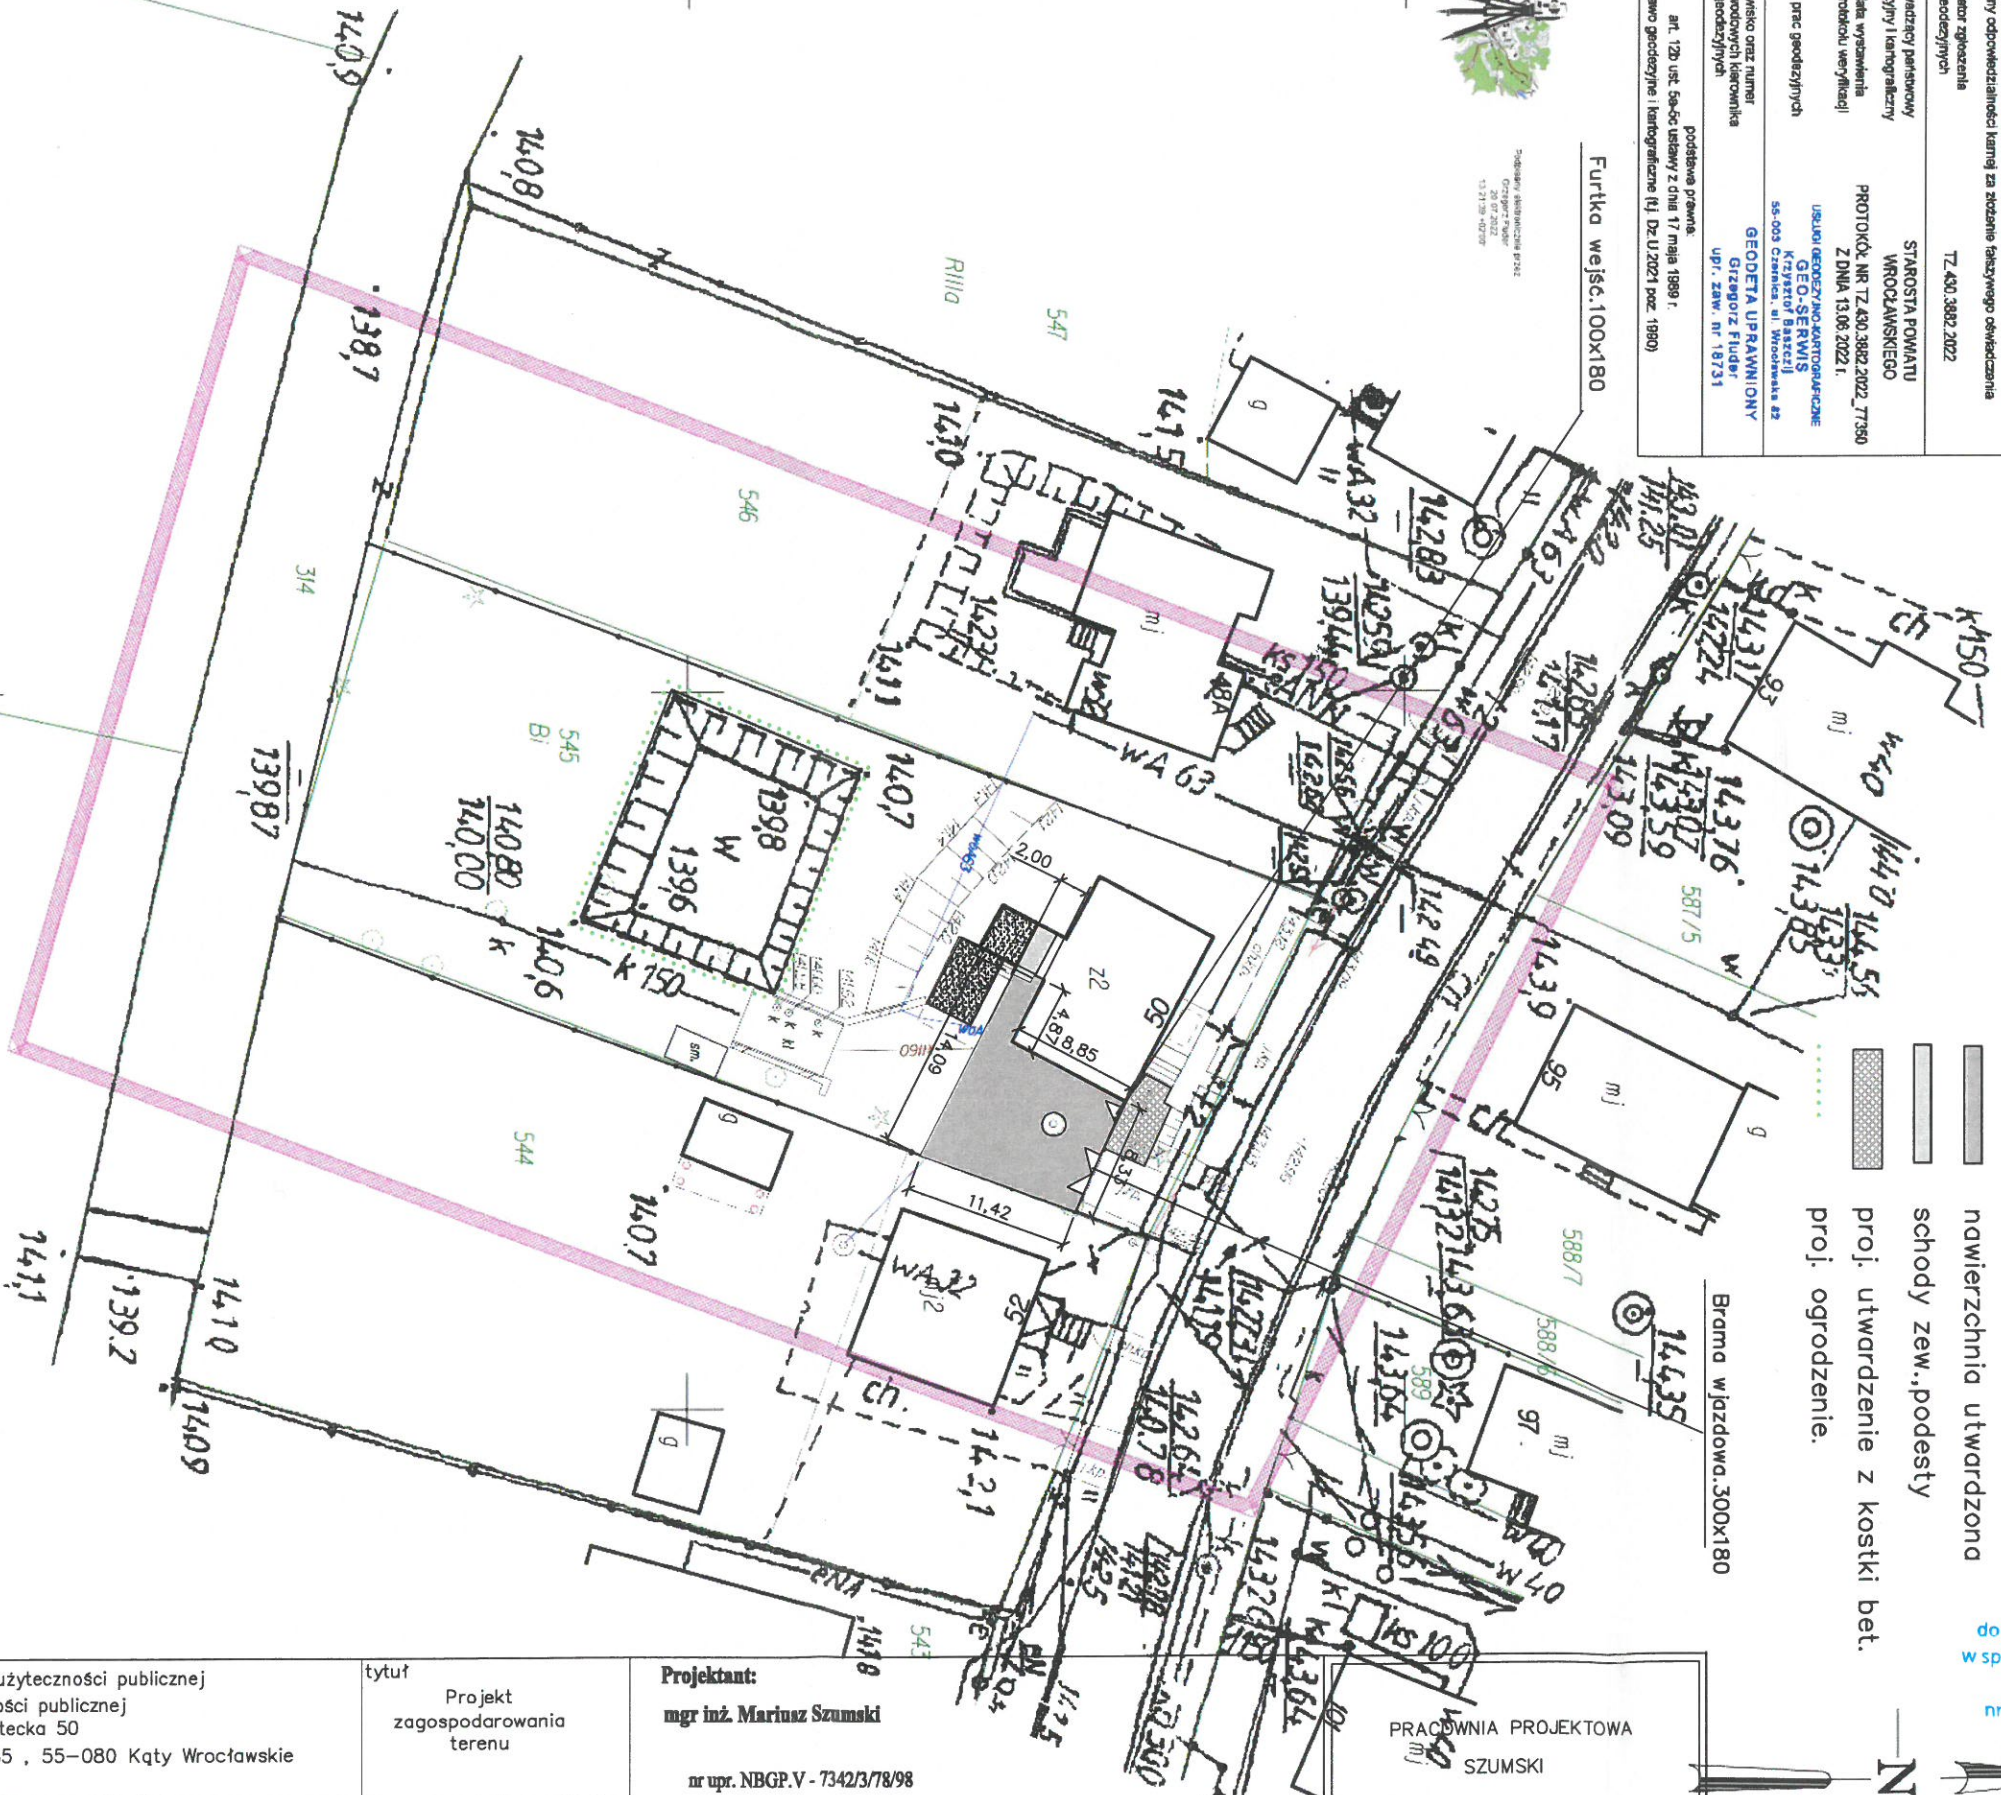

- LEGENDA:
- rozbiórki
  - nowierzchnia utwardzona
  - schody zewnętrzne, podesty
  - proj. utwardzenie z kostki bet.
  - proj. ogrodzenie

DOKUMENTACJA  
POWYKONAWCZA

mgr inż. Paweł Brożek  
Uprawnienia budowlane  
do kierowania robotami budowlanymi  
w specjalności konstrukcyjno-budowlanej  
bez ograniczeń  
nr ewidencyjny 1005/0381/WRB/K/19

PRACOWNIA PROJEKTOWA  
SZUMSKI  
SIEDZIBA: UL. Wróblewskiego 27/9  
58-100 ŚWIDNICA ŚLĄSKA

|           |                                             |        |                                 |
|-----------|---------------------------------------------|--------|---------------------------------|
| Temat:    | Remont budynku użyteczności publicznej      | tytuł  | Projekt zagospodarowania terenu |
| obiekt:   | Budynek użyteczności publicznej             | faza   |                                 |
| adres:    | Gniechowice, ul.Kętecka 50                  |        |                                 |
| inwestor: | ZGM ul. 1 Maja 85 , 55-080 Kąty Wrocławskie |        |                                 |
| rys.nr    | 1                                           | skala: | 1:500                           |
|           |                                             | data:  | 7.07.2022                       |

Projektant:  
mgr inż. Mariusz Szumski  
nr upr. NBGP.V - 7342/3/78/98

LEGENDA:  

MAPA DO CEŁÓW PROJEKTOWYCH

Skala 1:500

Identyfikator zgłoszenia prac geodezyjnych:  
TZ.430.3982.2022  
Imię i nazwisko osoby która opracowała mapę:  
Gdzienice 82  
upr. zzw. nr 18731  
data opracowania mapy:  
08 czerwca 2022 r.

1. Ustawa o geodezji i kartografii z dnia 17 maja 1989 r.
4. Oznaki i symbole oznaczające linie zabudowy.

Ulica: Kętecka 50  
Działka: 545

